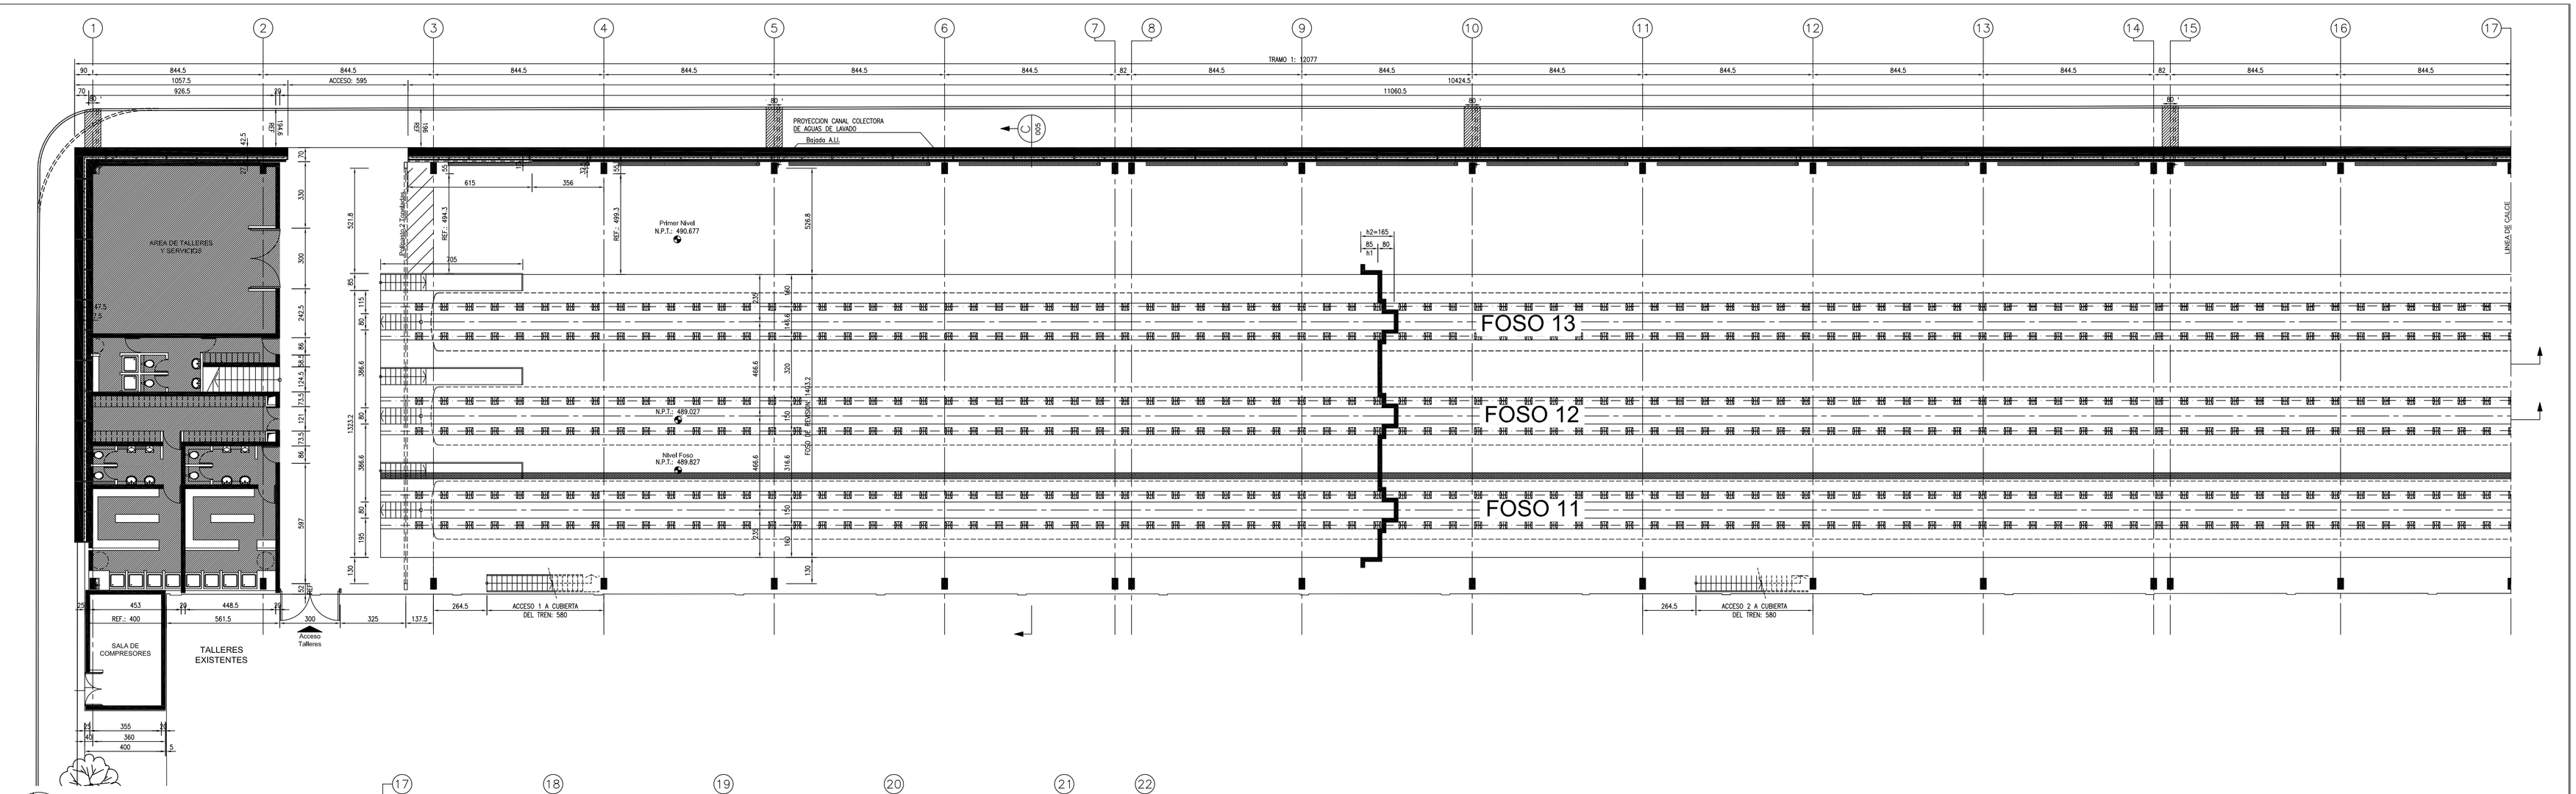

Planta General - Tramo 1
Escala 1:100

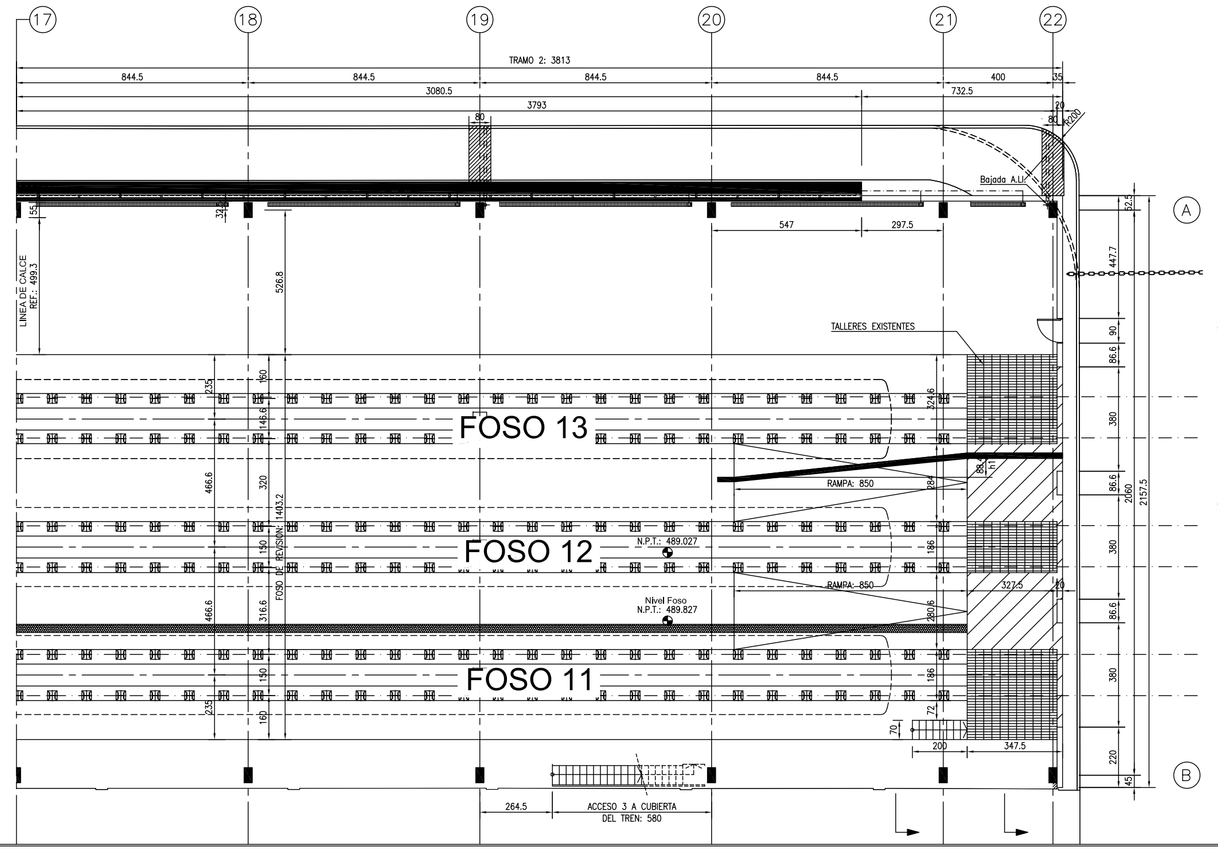

Planta General - Tramo 2
Escala 1:100

Planta Plataforma Revisión Cubierta del Tren
Escala 1:100

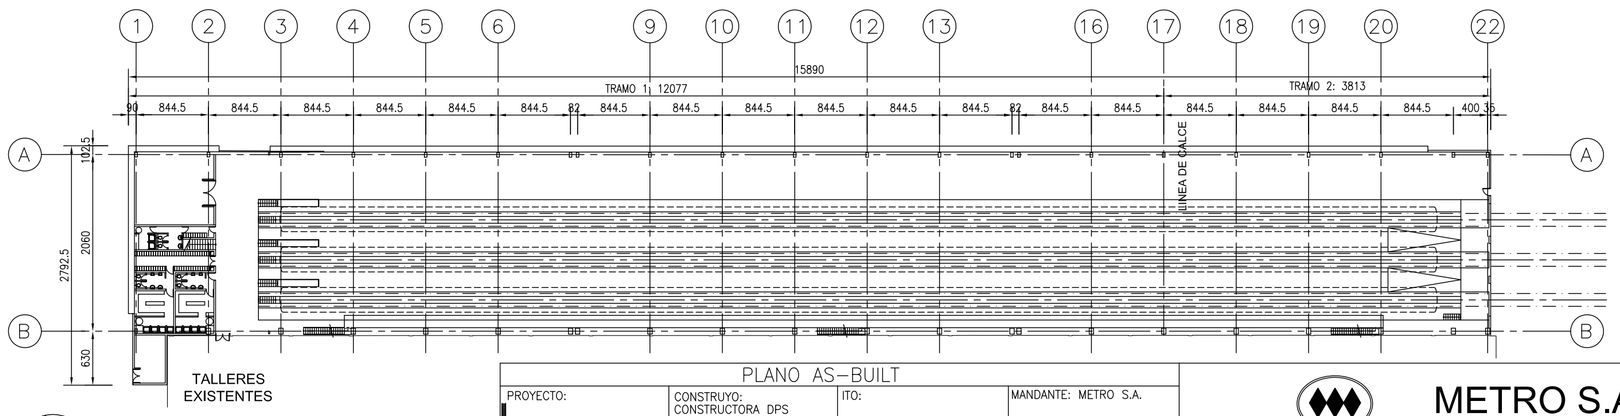

Planta General - Tramo Completo
Escala 1:400

PLANO AS-BUILT

PROYECTO:	CONSTRUYO: CONSTRUCTORA DPS	ITO:	MANDANTE: METRO S.A.

METRO S.A.
GERENCIA PROYECTOS DE EXTENSION

REFERENCIAS

PLANO N°	TITULO

REVISIONES

REV	FECHA	DESCRIPCION	DIB.	PROY.	REV.	APR.

ESCALA	FECHA	PROYECTO	A.L.R.
		REVISO	C.B.M.
		APROBO	E.B.V.

Especialidad


CONTENIDO

Planta general taller CAF

PLANO N° REV.